

GJUTERIGATAN

FÖRKLARINGAR och FÖRESKRIFTER

Alla mått anges i millimeter

== = Ny vägg

== = Ny dörr

== = Bef dörr

FD = Flyttad befintlig dörr

(DM) = Förberett för diskmaskin


(M) = Förberett för mikrovågsugn

Brand

- - - - = Brandcellsgräns EI 30

EI,30, E, 30 = Brandklass dörr

-C = Dörrstängare

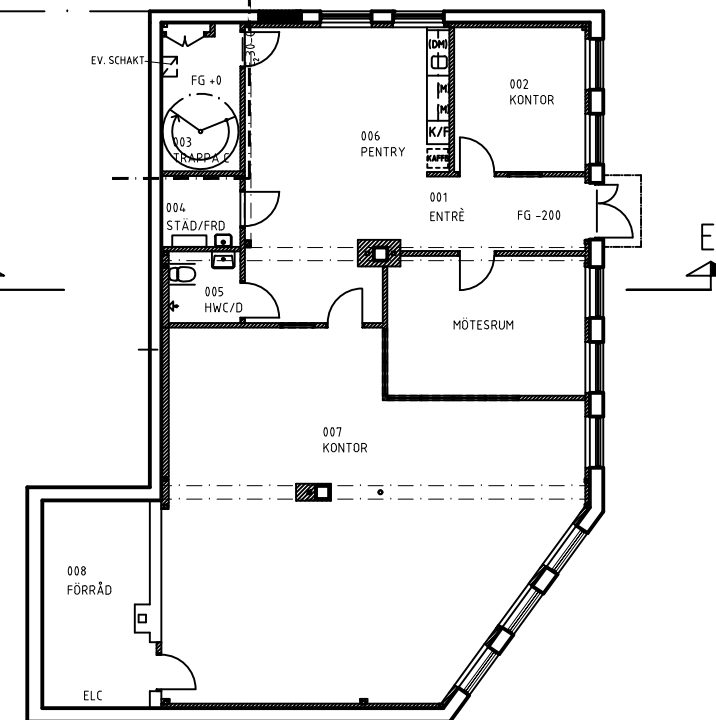

FÖRKLARINGAR och FÖRESKRIFTER

Väggar

Väggbeteckningar för regelväggar enligt Gyproc med regelavstånd c450mm.

Väggar skall anslutas mot underkant bjälklag om inget annat anges.

I väggar mot våtutrymmen (Wc,HwC/D) skall gipsskivorna ersättas med 10mm fibercementskivor typ Minerit VT enligt Cembrit eller likvärdigt.

I väggar mot EI- och KK/Datarum ersätts den inre gipsskivan med en 12mm plywoodskiva.

V1 = GS 70/70 2-2 M0, t=120mm
Ljudkrav 35dB

V2 = GS 95/95 2-2 M0, t=145mm
Ljudkrav 35dB

V3 = GS 70/70x2 2-2 M140, men gips-
skivorna mot våtutrymmen skall
vara fibercementskivor,
t=220mm. Ljudkrav 56dB

V4 = GS 70/70x2 2-2 M0, men gips-
skivorna mot våtutrymmen skall
vara fibercementskivor,
t=220mm

V5 = XR 70/70 2-2 MR, t=120mm
Ljudkrav 44dB

V6 = GS 70/70 2-0 M0, t=95mm

V7 = XR 70/70 2-2 MR, men gipsskivorna
mot våtutrymmen skall vara fiber-
cementskivor, t=120mm
Ljudkrav 44dB

V8 = GS 70/70 2-0 M0, men gipsskivorna
mot våtutrymmen skall vara
fibercementskivor,t=195mm

V9 = GS 70/70 2-2 M30, men gips-
skivorna mot våtutrymmen skall
vara fibercementskivor,
t=120mm. Ljudkrav 40dB

V10 = GS 95/95 2-2 M30, men gips-
skivorna mot våtutrymmen skall
vara fibercementskivor,
t=145mm. Ljudkrav 40dB

V11= GS 70/70 2-2 M30, men den inre
gipsskivan mot EI-, Server- och
KK-rum ersätts med
plywoodskiva,
t=120mm. Ljudkrav 40dB

V12= GS 70/70 2-0 M0, men den inre
gipsskivan mot Elrum ersätts med
plywoodskiva, t=95mm.

V13 = GD 70/70x2 2-2 M0, t=200mm

V14 = GS 120/120 2-2 M30, t=170mm
Ljudkrav 44dB

V15 = GS 70/70x2 2-2 M30, t=190mm
Ljudkrav 44dB

BET	ANT	JÄDERINGEN AVSER	DATUM	SIGN
-----	-----	------------------	-------	------

RELATIONSHANDLING

Kv Gjuteriet 2 Linköping

ResMex

WESTMANSAGATAN 43
582 16 LINKÖPING
TEL: 013-28 36 05, FAX: 013-25 36 01

white

Stå Långgatan 43, 582 16 Linköping
Tel: +46 013 28 36 05 Fax: +46 013 25 36 01

A	White arkitekter AB	Tel: 013-35 57 30
K	FB Engineering AB	Tel: 010-850 27 00
VVS	VVS-Projektering AB	Tel: 013-31 22 39
E	Didriksson Elkonsult AB	Tel: 013-12 95 96

UPPDRAG NR 44084301	RITAD/KONSTR AV S Nilsson	HANDLÄGGARE C Wennström
DATUM 2010-06-07	ANSVARIG Claes Wennström	

Ombyggnad till kontorslokaler

Plan 0, källarplan, bliv utseende

SKALA 1:100 (A1) 1:200 (A3)	NUMMER A-40.1-00	I BET
-----------------------------------	---------------------	-------